

| | | | | |
|--------------|--------------|--------------|-------------|--|
| Инв. № подл. | Подп. и дата | Взам. инв. № | Согласовано | |
| | | | | |

План наружных сетей водоснабжения по объекту: «Нежилое здание общественного назначения по Петрозаводскому шоссе, д.7, кадастровый номер земельного участка 10:01:0050103:32» согласован при условии согласования с владельцами сетей, а также с владельцами (собственниками) и арендаторами территорий.

До начала работ получить разрешение на производство земляных работ в управлении городского хозяйства и транспорта комитета жилищно-коммунального хозяйства Администрации Петрозаводского городского округа.

По окончании работ восстановить благоустройство, выполнить исполнительную съемку. **Исполнительную съемку инженерных сетей представить в управление архитектуры и градостроительства.**

Заместитель председателя комитета – начальник управления архитектуры и градостроительства комитета
градостроительства и землепользования

10.04.2020 *[Подпись]*
Н.С. Стрельников




- УСЛОВНЫЕ ОБОЗНАЧЕНИЯ:
- К1пр — ранее запроектированная сеть водоотведения
 - К — существующая сеть водоотведения
 - В — существующая сеть водоснабжения
 - В1 — проектируемая сеть водоснабжения
 - ==== — участок сети, прокладываемый в футляре;
 - ВК-1 — водопроводный колодец;

Примечания:

При пересечении и приближении проектируемых сетей к существующим коммуникациям обеспечить их сохранность, производство работ вести вручную, в присутствии представителей заинтересованных организаций.

| | | | | | | | |
|--|-----------|------|--------|------------------|--------|------|--------|
| 043-АЛГ-12-20-НВ | | | | | | | |
| Нежилое здание общественного назначения по Петрозаводскому шоссе, д.7, кадастровый номер земельного участка 10:01:0050103:32 | | | | | | | |
| Изм. | Кол.уч. | Лист | № док. | Подп. | Дата | | |
| Разработал | Власов | | | <i>[Подпись]</i> | | | |
| Проверил | Казаринов | | | <i>[Подпись]</i> | | | |
| ГИП | Никитин | | | <i>[Подпись]</i> | | | |
| Н. контр. | Никитин | | | <i>[Подпись]</i> | | | |
| Наружные сети водоснабжения | | | | | Стадия | Лист | Листов |
| | | | | | Р | 3 | |
| План наружных сетей В1. М 1:500 | | | | | | | |


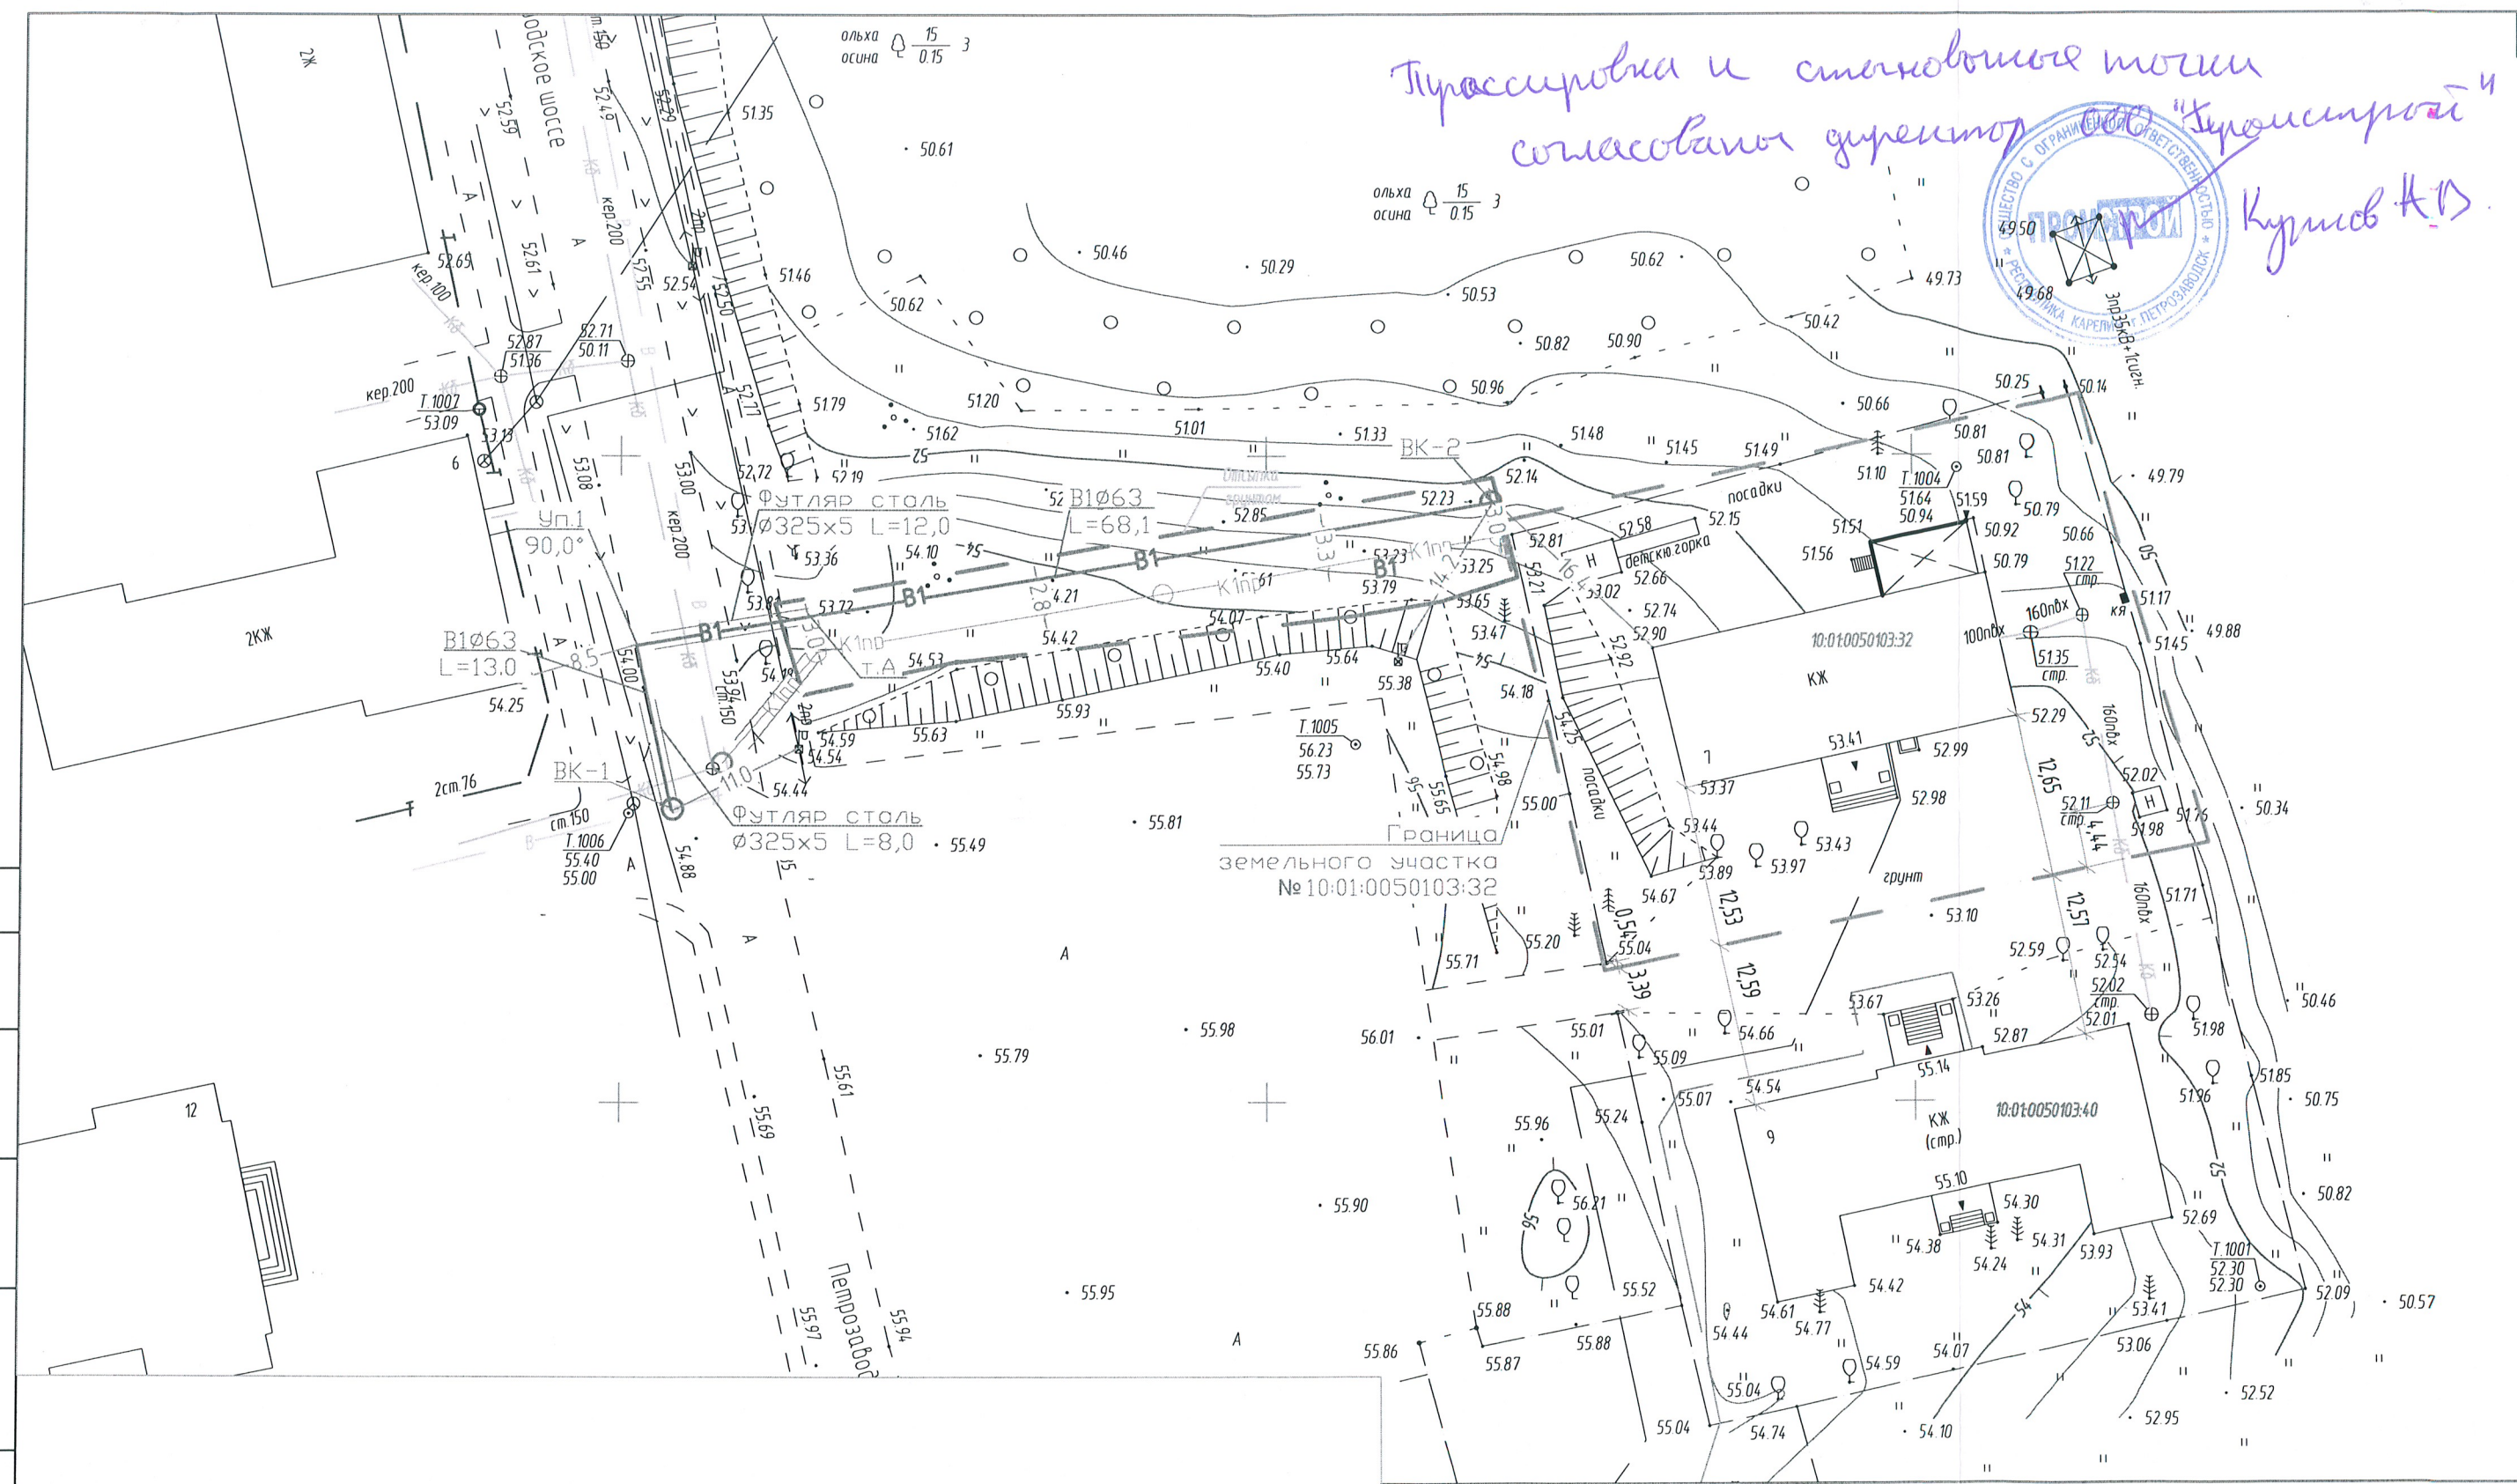

УСЛОВНЫЕ ОБОЗНАЧЕНИЯ:

- К1пр - ранее запроектированная сеть водоотведения
- К - существующая сеть водоотведения
- В - существующая сеть водоснабжения
- В1 - проектируемая сеть водоснабжения
- - участок сети, прокладываемый в футляре;
- БК-1 - водопроводный колодец;

Примечания:

При пересечении и приближении проектируемых сетей к существующим коммуникациям обеспечить их сохранность, производство работ вести вручную, в присутствии представителей заинтересованных организаций.


043-АЛГ-12-20-НВ

| | | | | | | | | |
|--|-----------|------|--------|-------|------|---------------------------------|------|--------|
| Нежилое здание общественного назначения по Петрозаводскому шоссе, д.7, кадастровый номер земельного участка 10:01:0050103:32 | | | | | | Стадия | Лист | Листов |
| Изм. | Кол.уч. | Лист | № док. | Подп. | Дата | Наружные сети водоснабжения | Р | 3 |
| Разработал | Власов | | | | | | | |
| Проверил | Казаринов | | | | | План наружных сетей В1. М 1:500 | | |
| ГИП | Никитин | | | | | | | |
| Н. контр. | Никитин | | | | | | | |



| | | | | |
|--------------|--|--|--|--|
| Согласовано | | | | |
| | | | | |
| Взам. инв. № | | | | |
| | | | | |
| Подп. и дата | | | | |
| | | | | |
| Инв. № подл. | | | | |
| | | | | |



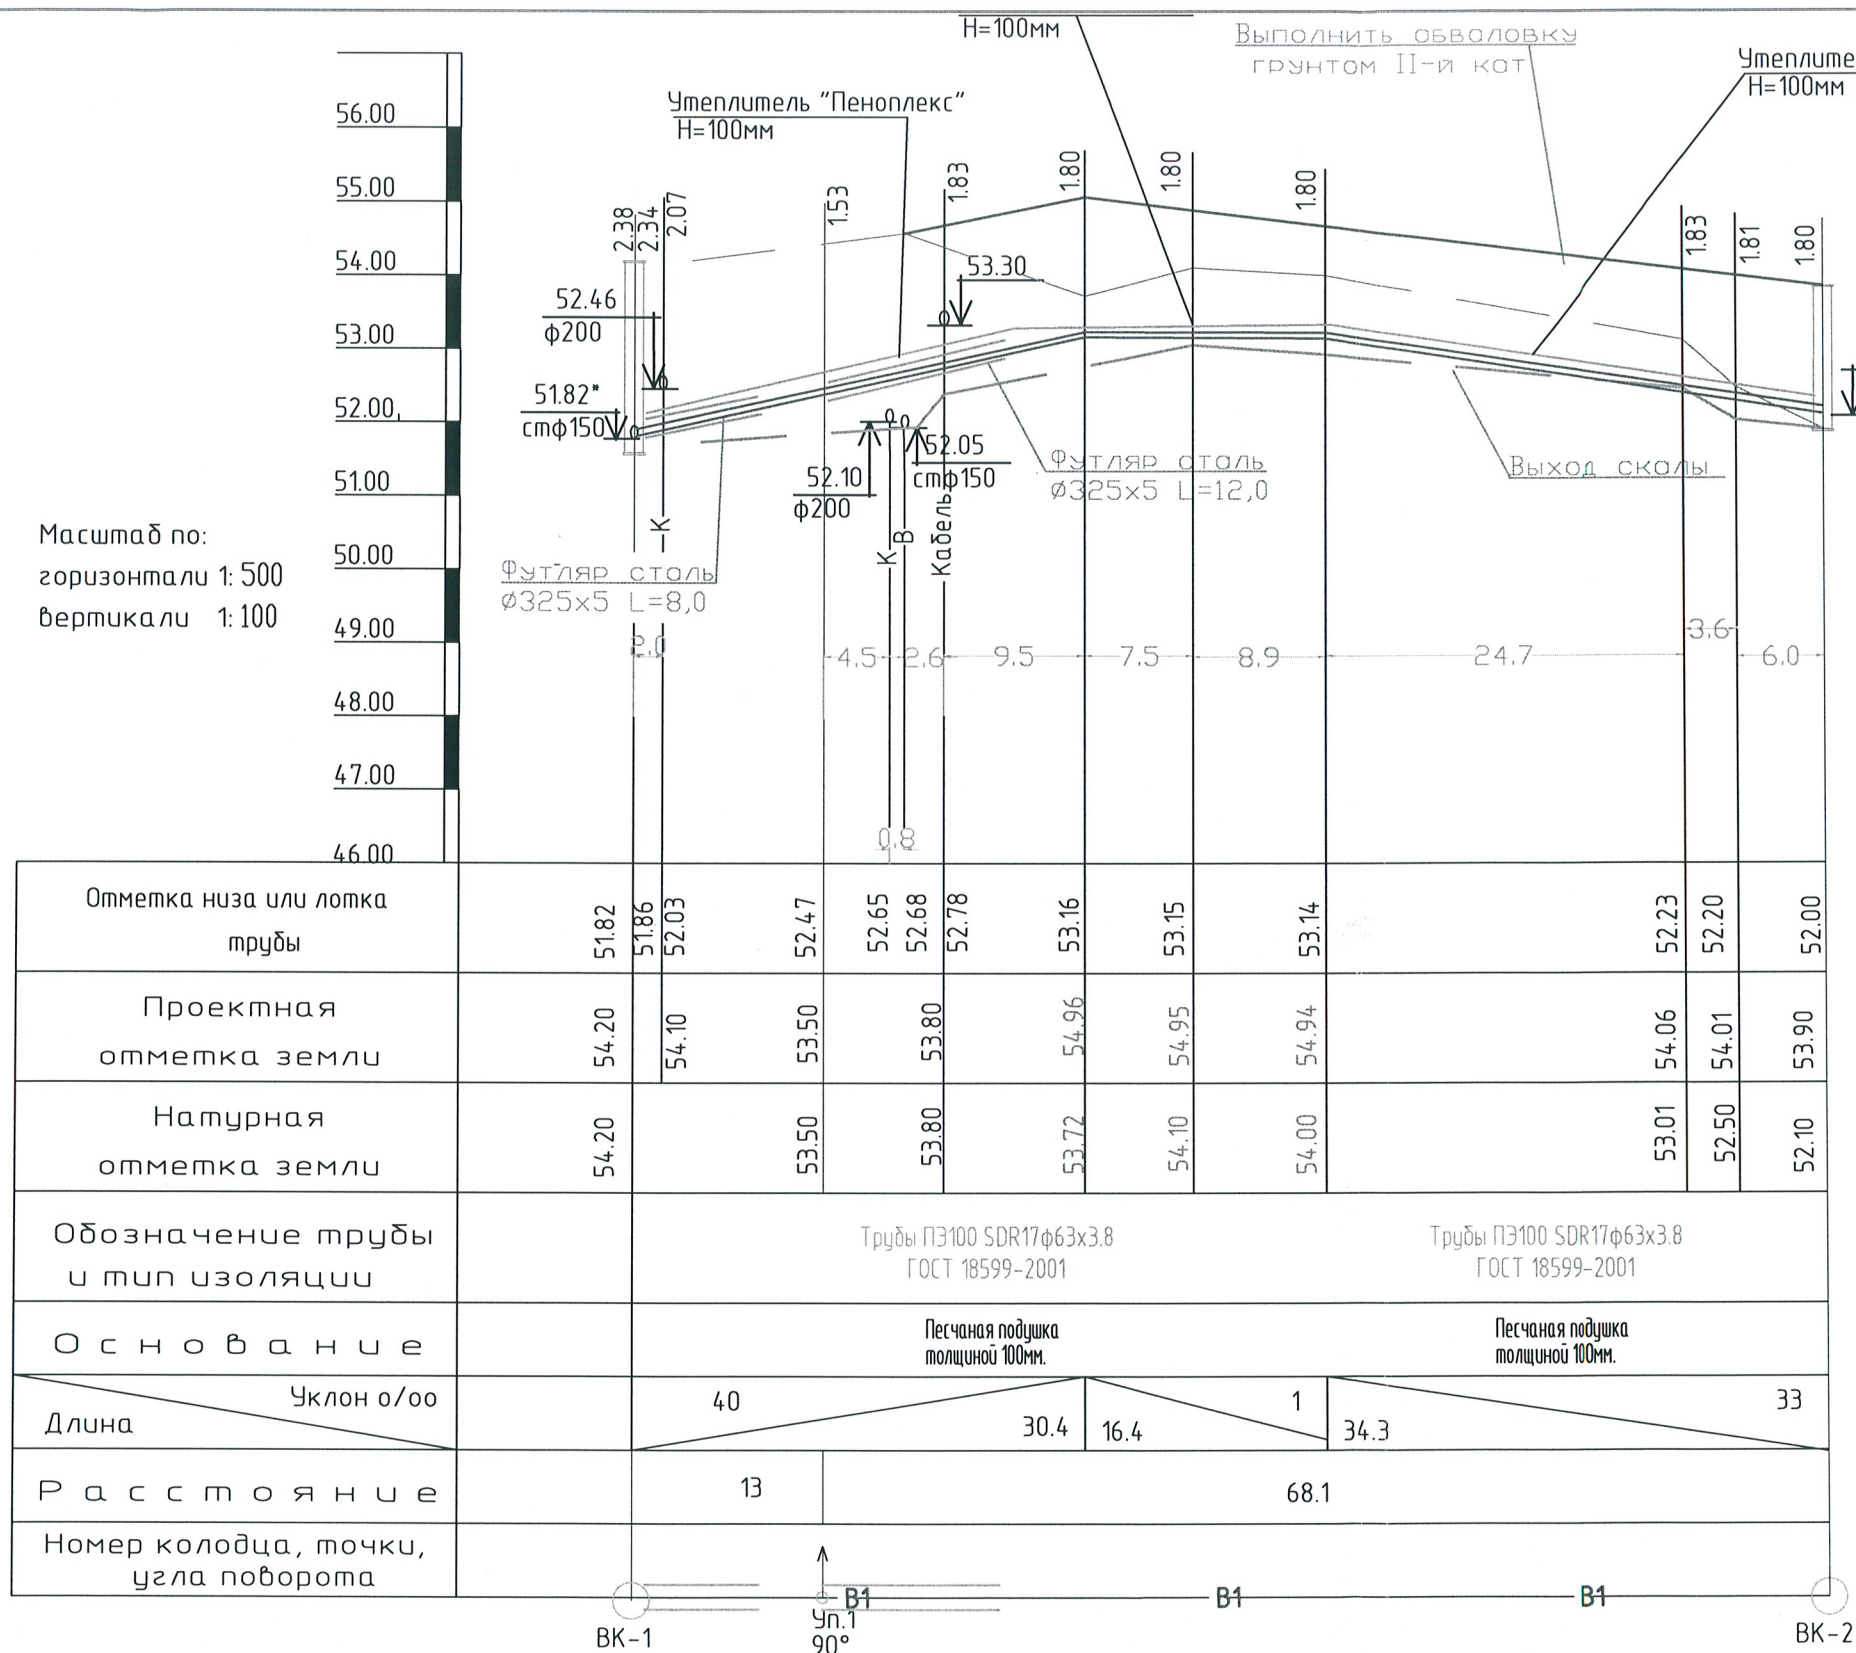


Масштаб по:
горизонтали 1: 500
вертикали 1: 100



Примечание: * - отметку трубы уточнить при производстве работ




| | | | | | | | | | |
|------------|---------|-----------|--------|---|------|--|---|------|--------|
| | | | | | | 043-АЛГ-12-20-НВ | | | |
| | | | | | | Нежилое здание общественного назначения по Петрозаводскому шоссе, д.7, кадастровый номер земельного участка 10:01:0050103:32 | | | |
| Изм. | Кол.уч. | Лист | № док. | Подп. | Дата | Наружные сети водоснабжения | Стадия | Лист | Листов |
| Разработал | | Власов | |  | | | Р | 4 | |
| Проверил | | Казаринов | |  | | Продольный профиль сетей В1 Детализровка колодца ВК-1 Детализровка колодца ВК-2 |  | | |
| ГИП | | Никитин | |  | | | | | |
| Н. контр. | | Никитин | |  | | | | | |

